



| BET | ANT | ÄNDRINGEN AVSER | SIEN | DATUM |
|-----|-----|-----------------|------|-------|
|-----|-----|-----------------|------|-------|

BROFÄSTET B11

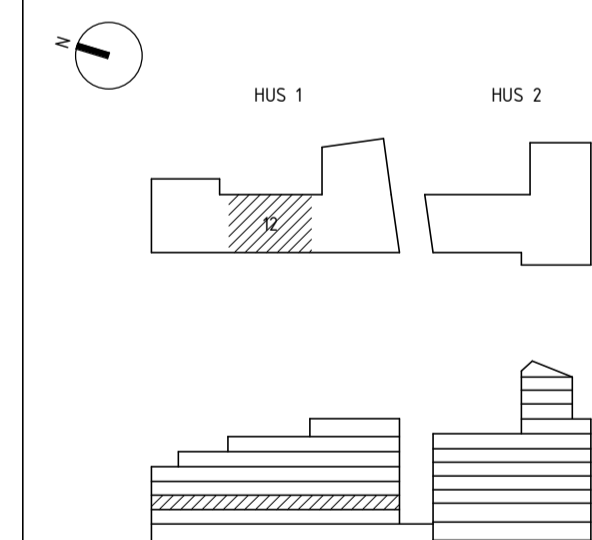

RELATIONSHANDLING

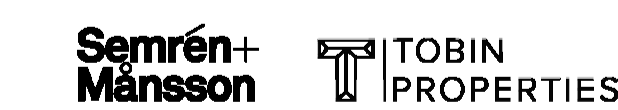

| | | |
|---|------------------|--------------------|
| A | SEMRÉN & MÅNSSON | TEL: 08-459 37 00 |
| K | KJAB | TEL: 018-10 03 90 |
| E | IKKAB | TEL: 08-556 965 80 |
| V | PROJEKTENGEMANG | TEL: 08-522 069 00 |
| W | PROJEKTENGEMANG | TEL: 08-522 069 00 |
| L | URBIO | TEL: 08-658 99 38 |

| | | | | | |
|------------|------------|----------|--------------|-------------|---------|
| UPPDRAG NR | 2123 | RITAD AV | PL,FB,AE,MA | HANDLIGGARE | A EKMAN |
| DATUM | 2019-06-07 | ANSVARIG | ANDERS EKMAN | | |

NORRA DJURGÅRDSSTADEN, STOCKHOLM
FLERBOSTADSHUS
HUS 1, PLAN 11, DEL 12

| | | | | | |
|-------|----------|--------|--------------|-----|--|
| SKALA | A1 1:50 | NUMMER | A1-40-1-1112 | BET | |
| | A3 1:100 | | | | |