
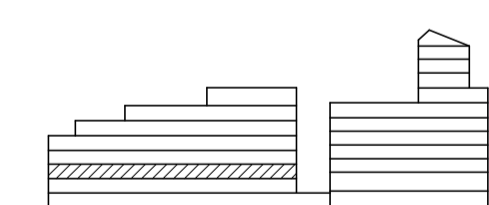
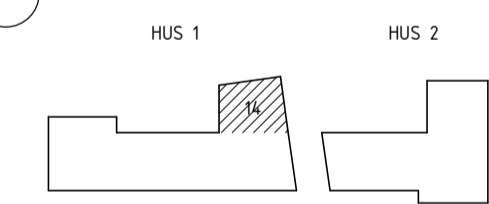


BET	ANT	ÄNDRINGEN AVSER	SEEN	DATUM
BROFÄSTET B11				
RELATIONSHANDLING				
A	SEMRÉN & MÅNSSON	TEL: 08-459 37 00		
K	KJAB	TEL: 018-10 03 90		
E	IKKAB	TEL: 08-556 965 80		
V	PROJEKTENGAGEMANG	TEL: 08-522 069 00		
W	PROJEKTENGAGEMANG	TEL: 08-522 069 00		
L	URBIO	TEL: 08-658 99 38		
UPPROG NR	RITAD AV	HANDLAGGARE		
2123	PL,FB,AE,MA	A EKMAN		
DATUM	ANSVARIG			
2019-06-07	ANDERS EKMAN			
NORRA DJURGÅRDSSTADEN, STOCKHOLM				
FLERBOSTADSHUS				
HUS 1, PLAN 11, DEL 14				
SKALA	NUMMER		I BET	
A1 1:50	A1-40-1-11114			
A3 1:100				

BROFÄSTET B11

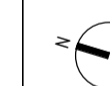

RELATIONSHANDLING

Semrén+Månsson | **TOBIN PROPERTIES**

A	SEMRÉN & MÅNSSON	TEL: 08-459 37 00
K	KJAB	TEL: 018-10 03 90
E	IKKAB	TEL: 08-556 965 80
V	PROJEKTENGAGEMANG	TEL: 08-522 069 00
W	PROJEKTENGAGEMANG	TEL: 08-522 069 00
L	URBIO	TEL: 08-658 99 38

UPPROG NR	RITAD AV	HANDLAGGARE
2123	PL,FB,AE,MA	A EKMAN
DATUM	ANSVARIG	
2019-06-07	ANDERS EKMAN	

NORRA DJURGÅRDSSTADEN, STOCKHOLM
FLERBOSTADSHUS
HUS 1, PLAN 11, DEL 14

0 0,5 1 1,5 2 2,5 3 3,5 4 4,5 5m
SKALA 1:50