




BET ANT ANDRINGEN AVSER SIGN DATUM

BROFÄSTET B11

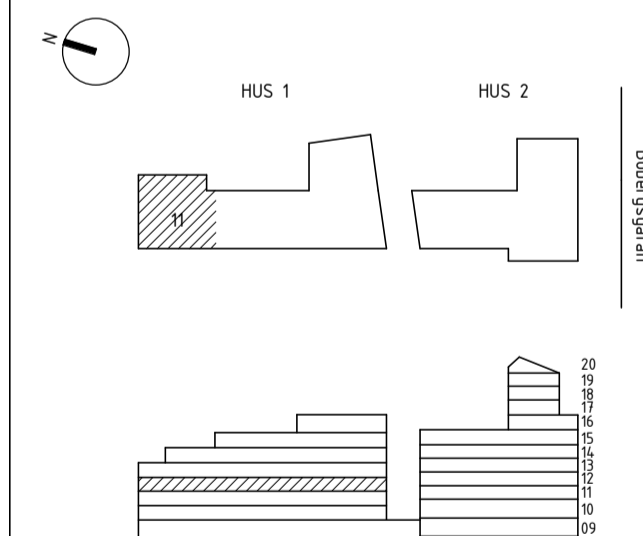

RELATIONSHANDLING

**Semrén+Månsson** | **TOBIN PROPERTIES**

A	SEMRÉN & MÅNSSON	TEL: 08-459 37 00
K	KJAB	TEL: 018-10 03 90
E	IKKAB	TEL: 08-556 965 80
V	PROJEKTENGEMANG	TEL: 08-522 069 00
W	PROJEKTENGEMANG	TEL: 08-522 069 00
L	URBIO	TEL: 08-658 99 38

LUPPBRAG NR 2123  
RITAD AV PL,FB,AE,MA  
ANSVARIG ANDERS EKMAN  
DATUM 2019-06-07  
HANDLAGGARE A EKMAN

NORRA DJURGÅRDSSTADEN, STOCKHOLM  
FLERBOSTADSHUS  
HUS 1, PLAN 12, DEL 11

SKALA  
A1 1:50  
A3 1:100  
NUMMER  
A1-40-1-11211  
BET

