

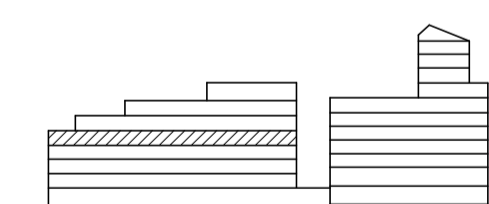


BET	ANT	ÄNDRINGEN AVSER	SEEN	DATUM

BROFÄSTET B11

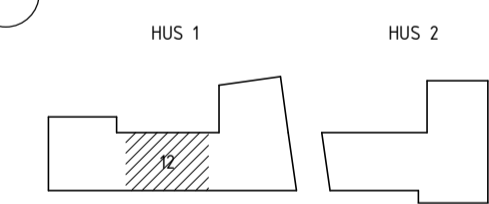


RELATIONSHANDLING

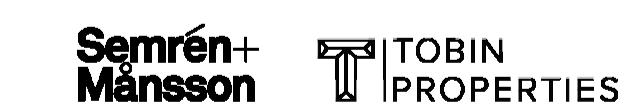

A	SEMRÉN & MÅNSSON	TEL: 08-459 37 00
K	KJAB	TEL: 018-10 03 90
E	IKKAB	TEL: 08-556 965 80
V	PROJEKTENGAGEMANG	TEL: 08-522 069 00
W	PROJEKTENGAGEMANG	TEL: 08-522 069 00
L	URBIO	TEL: 08-658 99 38

UPPDRAG NR	RITAD AV	HANDLIGGARE
2123	PL,FB,AE,MA	A EKMAN
DATUM	ANSVARIG	
2019-06-07	ANDERS EKMAN	

NORRA DJURGÅRDSSTADEN, STOCKHOLM
FLERBOSTADSHUS
HUS 1, PLAN 13, DEL 12

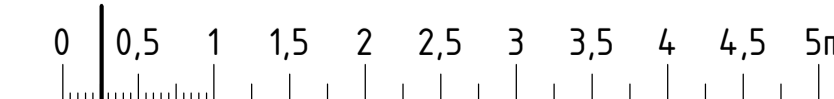

SKALA 1:50

SKALA	NUMMER	BET
A1 1:50		
A3 1:100	A1-40-1-11312	