


| BET | ANT | ÄNDRINGEN AVSER | SEN | DATUM |
|----------------------|-----|-----------------|-----|-------|
| BROFÄSTET B11 | | | | |




RELATIONSHANDLING

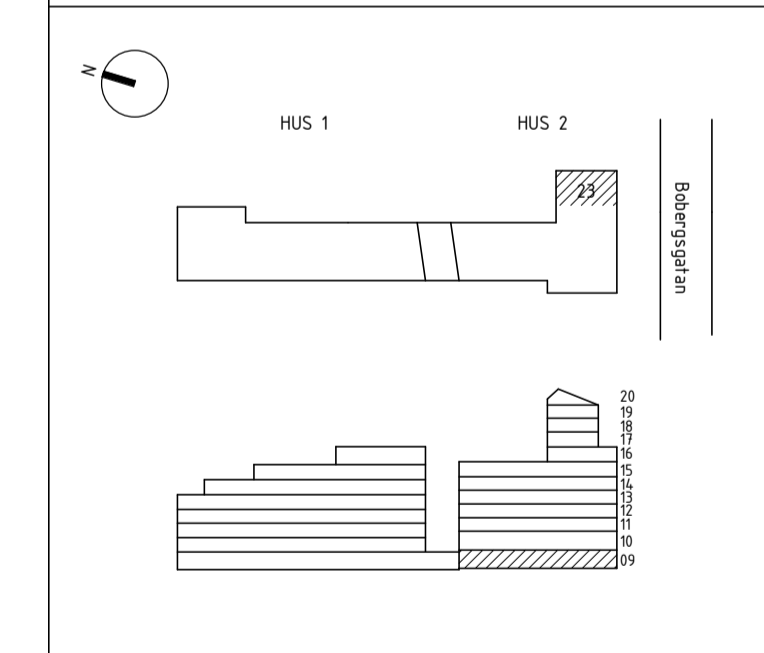

| | | |
|---|------------------|--------------------|
| A | SEMRÉN & MÅNSSON | TEL: 08-459 37 00 |
| K | KJAB | TEL: 018-10 03 90 |
| E | IKKAB | TEL: 08-556 965 80 |
| V | PROJEKTENGEMANG | TEL: 08-522 069 00 |
| W | PROJEKTENGEMANG | TEL: 08-522 069 00 |
| L | URBIO | TEL: 08-658 99 38 |

| | | |
|------------|--------------|-------------|
| UPPDRAG NR | RITAD AV | HANDLIGGARE |
| 2123 | PL,FB,AE,MA | A EKMAN |
| DATUM | ANSVARIG | |
| 2019-06-07 | ANDERS EKMAN | |

NORRA DJURGÅRDSSTADEN, STOCKHOLM
FLERBOSTADSHUS
HUS 2, PLAN 09, DEL 23

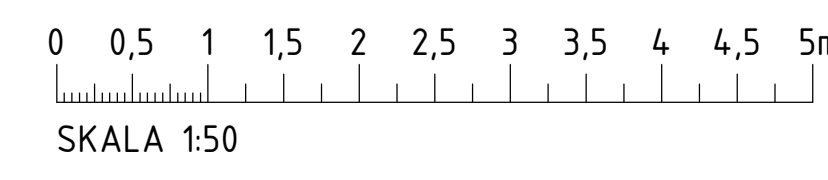

| | | |
|----------|---------------|-----|
| SKALA | NUMMER | BET |
| A1 1:50 | A1-40-1-20923 | |
| A3 1:100 | | |