



BET	ANT	ÄNDRINGEN AVSER	SEEN	DATUM
-----	-----	-----------------	------	-------

**BROFÄSTET B11**

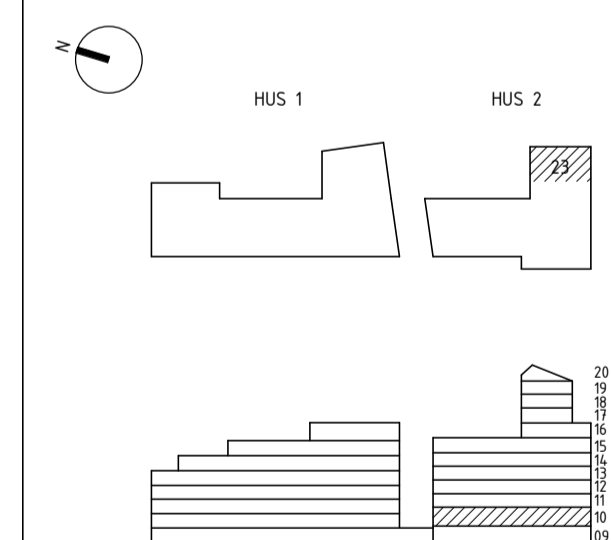

**RELATIONSHANDLING**

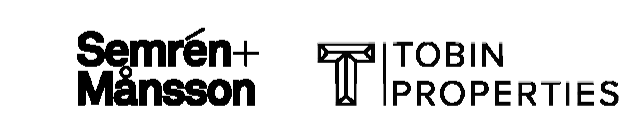

A	SEMRÉN & MÅNSSON	TEL: 08-459 37 00
K	KJAB	TEL: 018-10 03 90
E	IKKAB	TEL: 08-556 965 80
V	PROJEKTENGAGEMANG	TEL: 08-522 069 00
W	PROJEKTENGAGEMANG	TEL: 08-522 069 00
L	URBIO	TEL: 08-658 99 38

UPPDRAG NR	2123	RITAD AV	PL,FB,AE,MA	HANDLÄGGARE	A EKMAN
DATUM	2019-06-07	ANSVARIG	ANDERS EKMAN		

NORRA DJURGÅRDSSTADEN, STOCKHOLM  
FLERBOSTADSHUS  
HUS 2, PLAN 10, DEL 23



SKALA	A1 1:50	NUMMER	A1-40-1-21023	BET	
	A3 1:100				