



| BET | ANT | ÄNDRINGEN AVSER | SEEN | DATUM |
|-----|-----|-----------------|------|-------|
|-----|-----|-----------------|------|-------|

BROFÄSTET B11

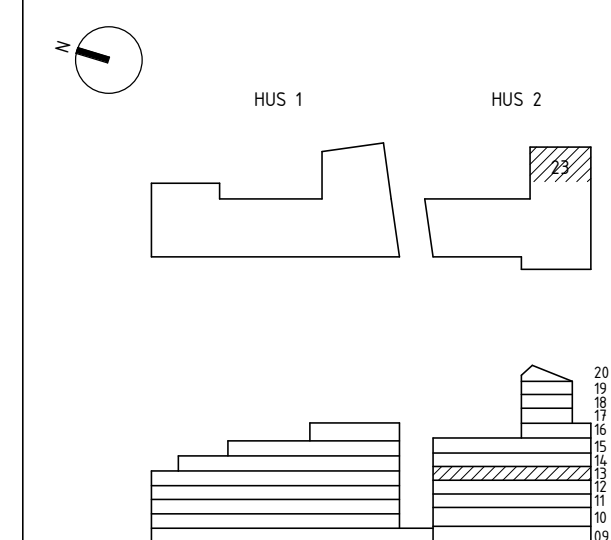

RELATIONSHANDLING

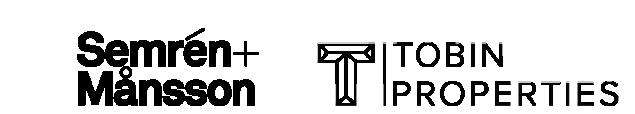

| | | |
|---|-------------------|--------------------|
| A | SEMRÉN & MÅNSSON | TEL: 08-459 37 00 |
| K | KJAB | TEL: 018-10 03 90 |
| E | IKKAB | TEL: 08-556 965 80 |
| V | PROJEKTENGAGEMANG | TEL: 08-522 069 00 |
| W | PROJEKTENGAGEMANG | TEL: 08-522 069 00 |
| L | URBIO | TEL: 08-658 99 38 |

| | | |
|---------------------|--------------------------|------------------------|
| UPPDRAG NR 2123 | RITAD AV PL,FB,AE,MA | HANDLAGGARE A EKMAN |
| DATUM 2019-06-07 | ANSVARIG ANDERS EKMAN | |

NORRA DJURGÅRDSSTADEN, STOCKHOLM
FLERBOSTADSHUS
HUS 2, PLAN 13, DEL 23 - TAKPLAN



| | | |
|------------------------------|-------------------------|-----|
| SKALA A1 1:50 A3 1:100 | NUMMER A1-40-1-21323 | BET |
|------------------------------|-------------------------|-----|