


C:\Users\semandekm\Documents\A_2123_Brofästet_R16_C_semandekm.rvt 2019-06-07 11:22:51

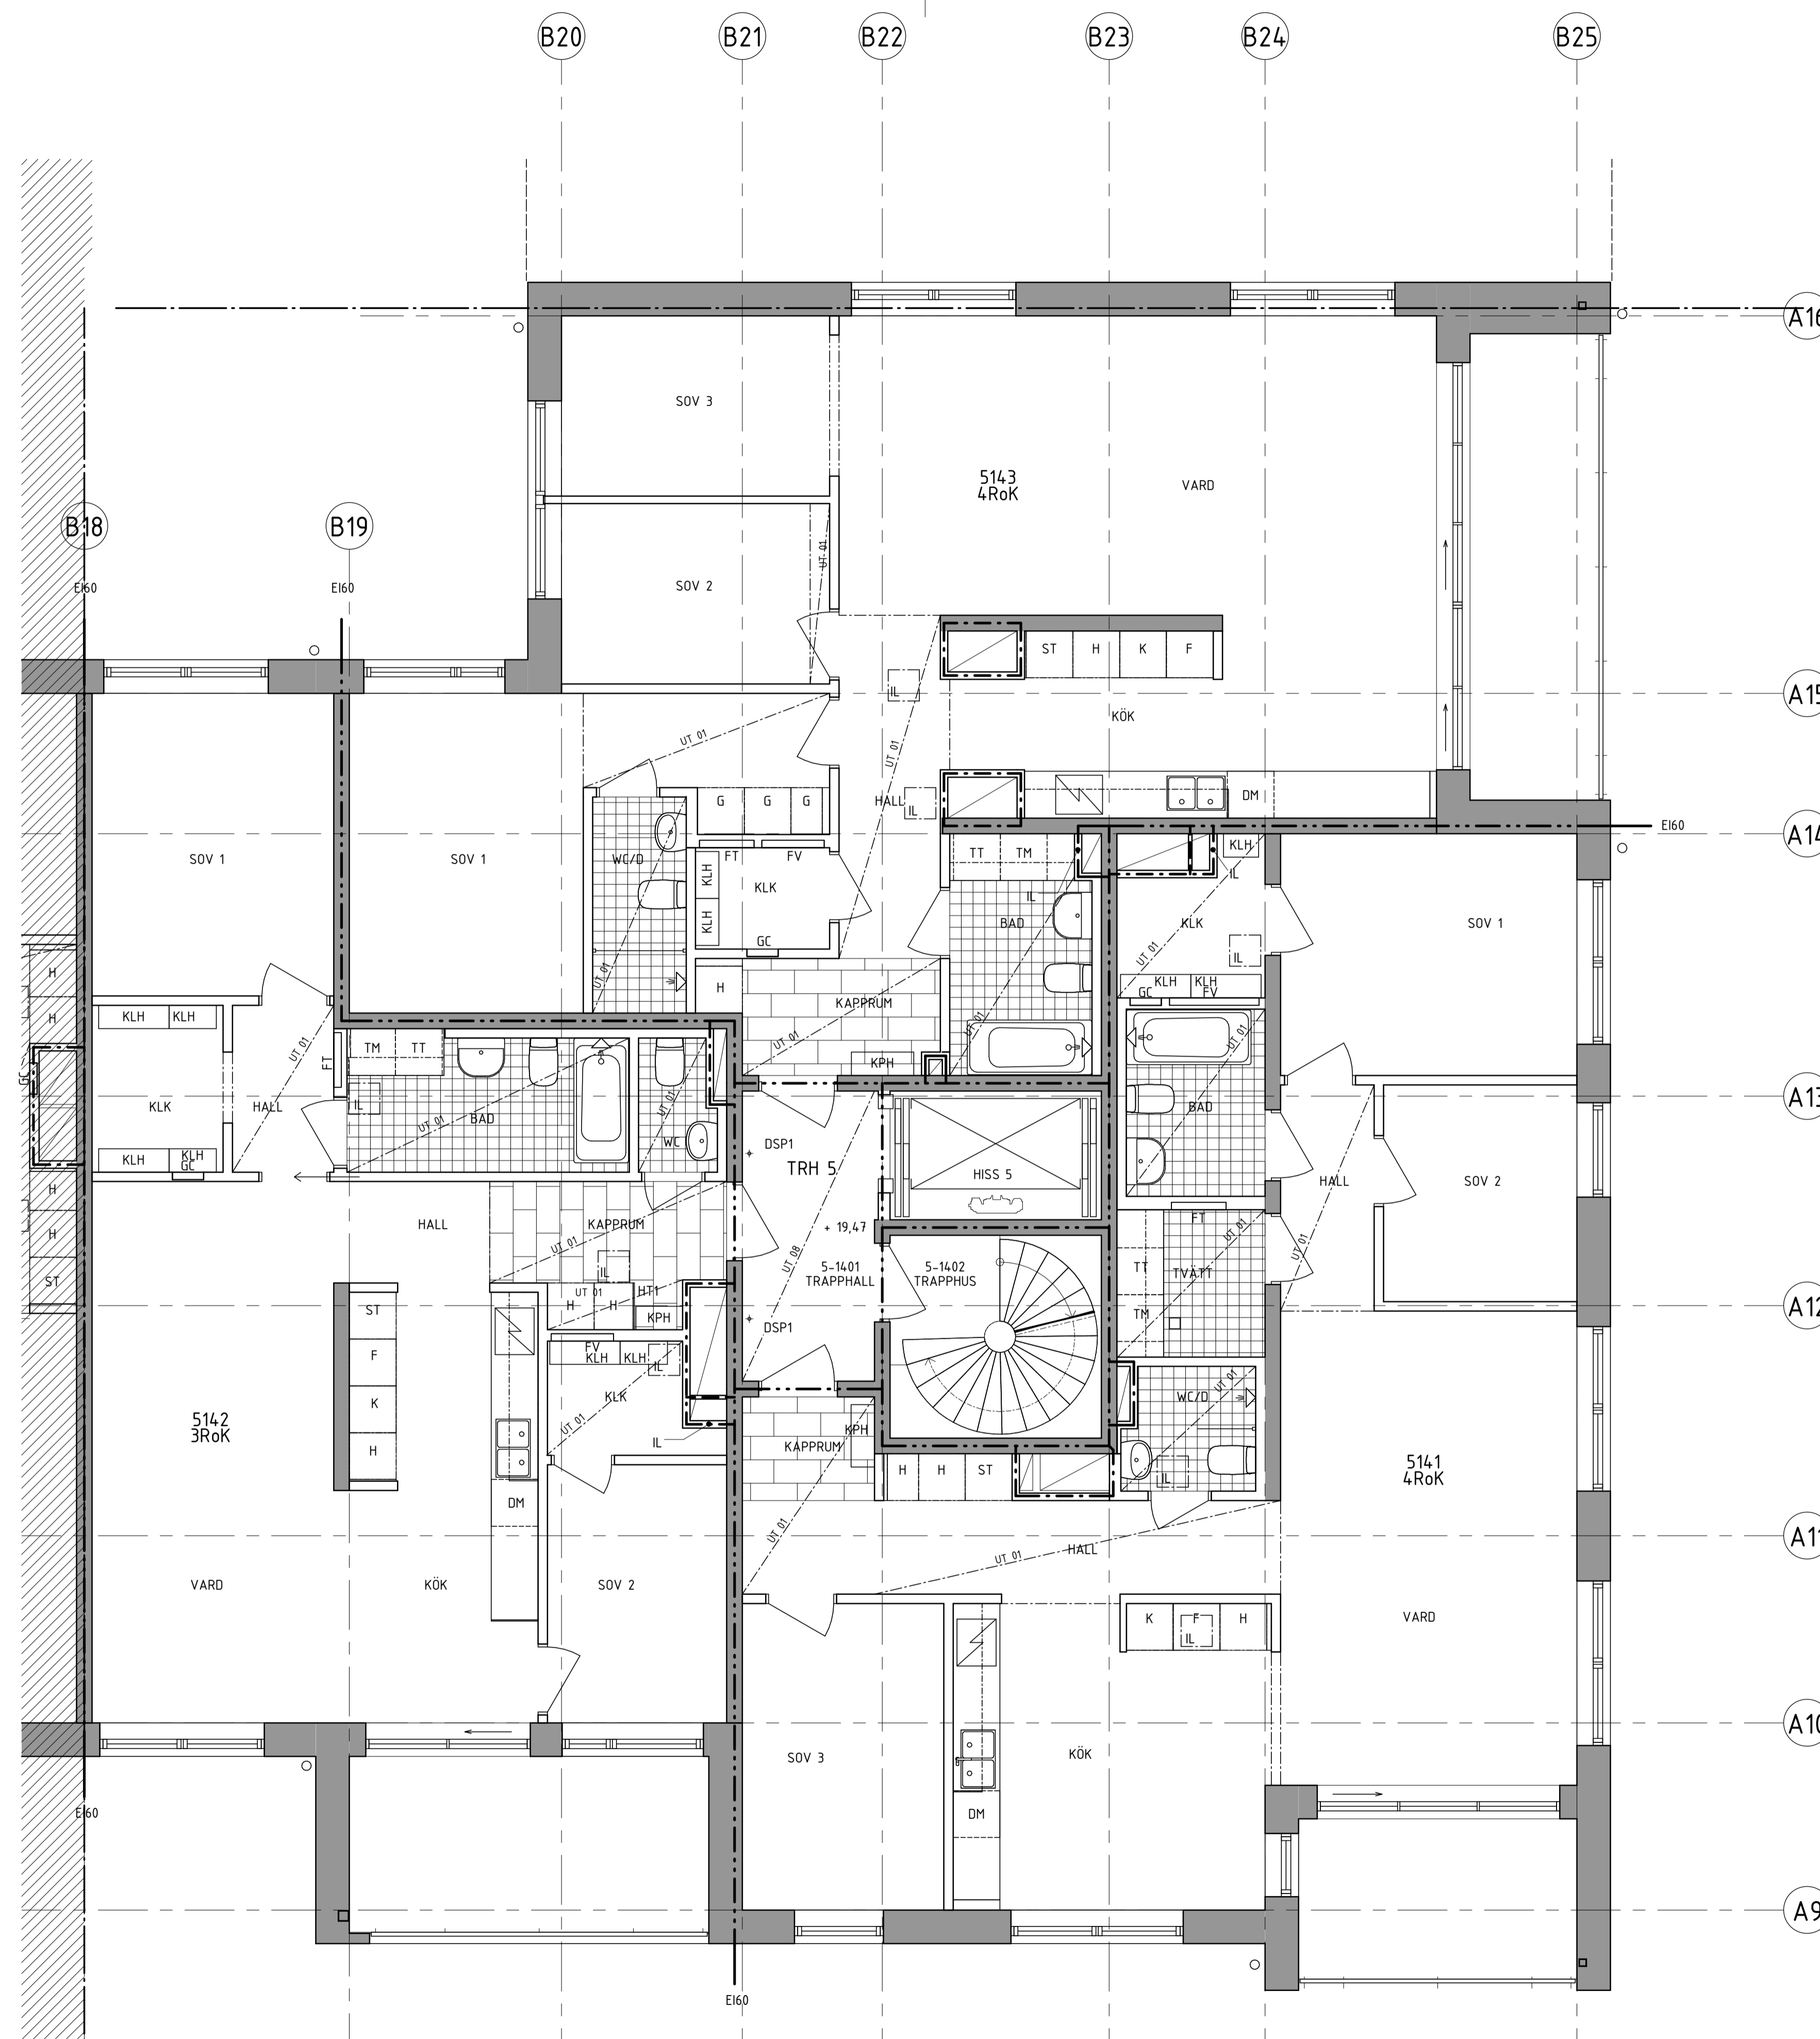

BROFÄSTET B11

RELATIONSHANDLING

Semrén+Månsson | **TOBIN IPROPERTIES**

A	SEMRÉN & MÅNSSON	TEL: 08-459 37 00
K	KJAB	TEL: 018-10 03 90
E	IKKAB	TEL: 08-556 965 80
V	PROJEKTENGEMANG	TEL: 08-522 069 00
W	PROJEKTENGEMANG	TEL: 08-522 069 00
L	URBIO	TEL: 08-658 99 38

UPPDRAG NR 2123 | RITAD AV PL,FB,AE,MA | HANDLAGGARE A EKMAN
 DATUM 2019-06-07 | ANSVARIG ANDERS EKMAN

NORRA DJURGÅRDSSTADEN, STOCKHOLM
 FLERBOSTADSHUS
 HUS 2, PLAN 14, DEL 22

SKALA
 A1 1:50
 A3 1:100

NUMMER
 A1-40-1-21422

