



B20 B21 B22 B23 B24 B25

HÄNVISNINGAR
SE RITNING A1-40-0-0001

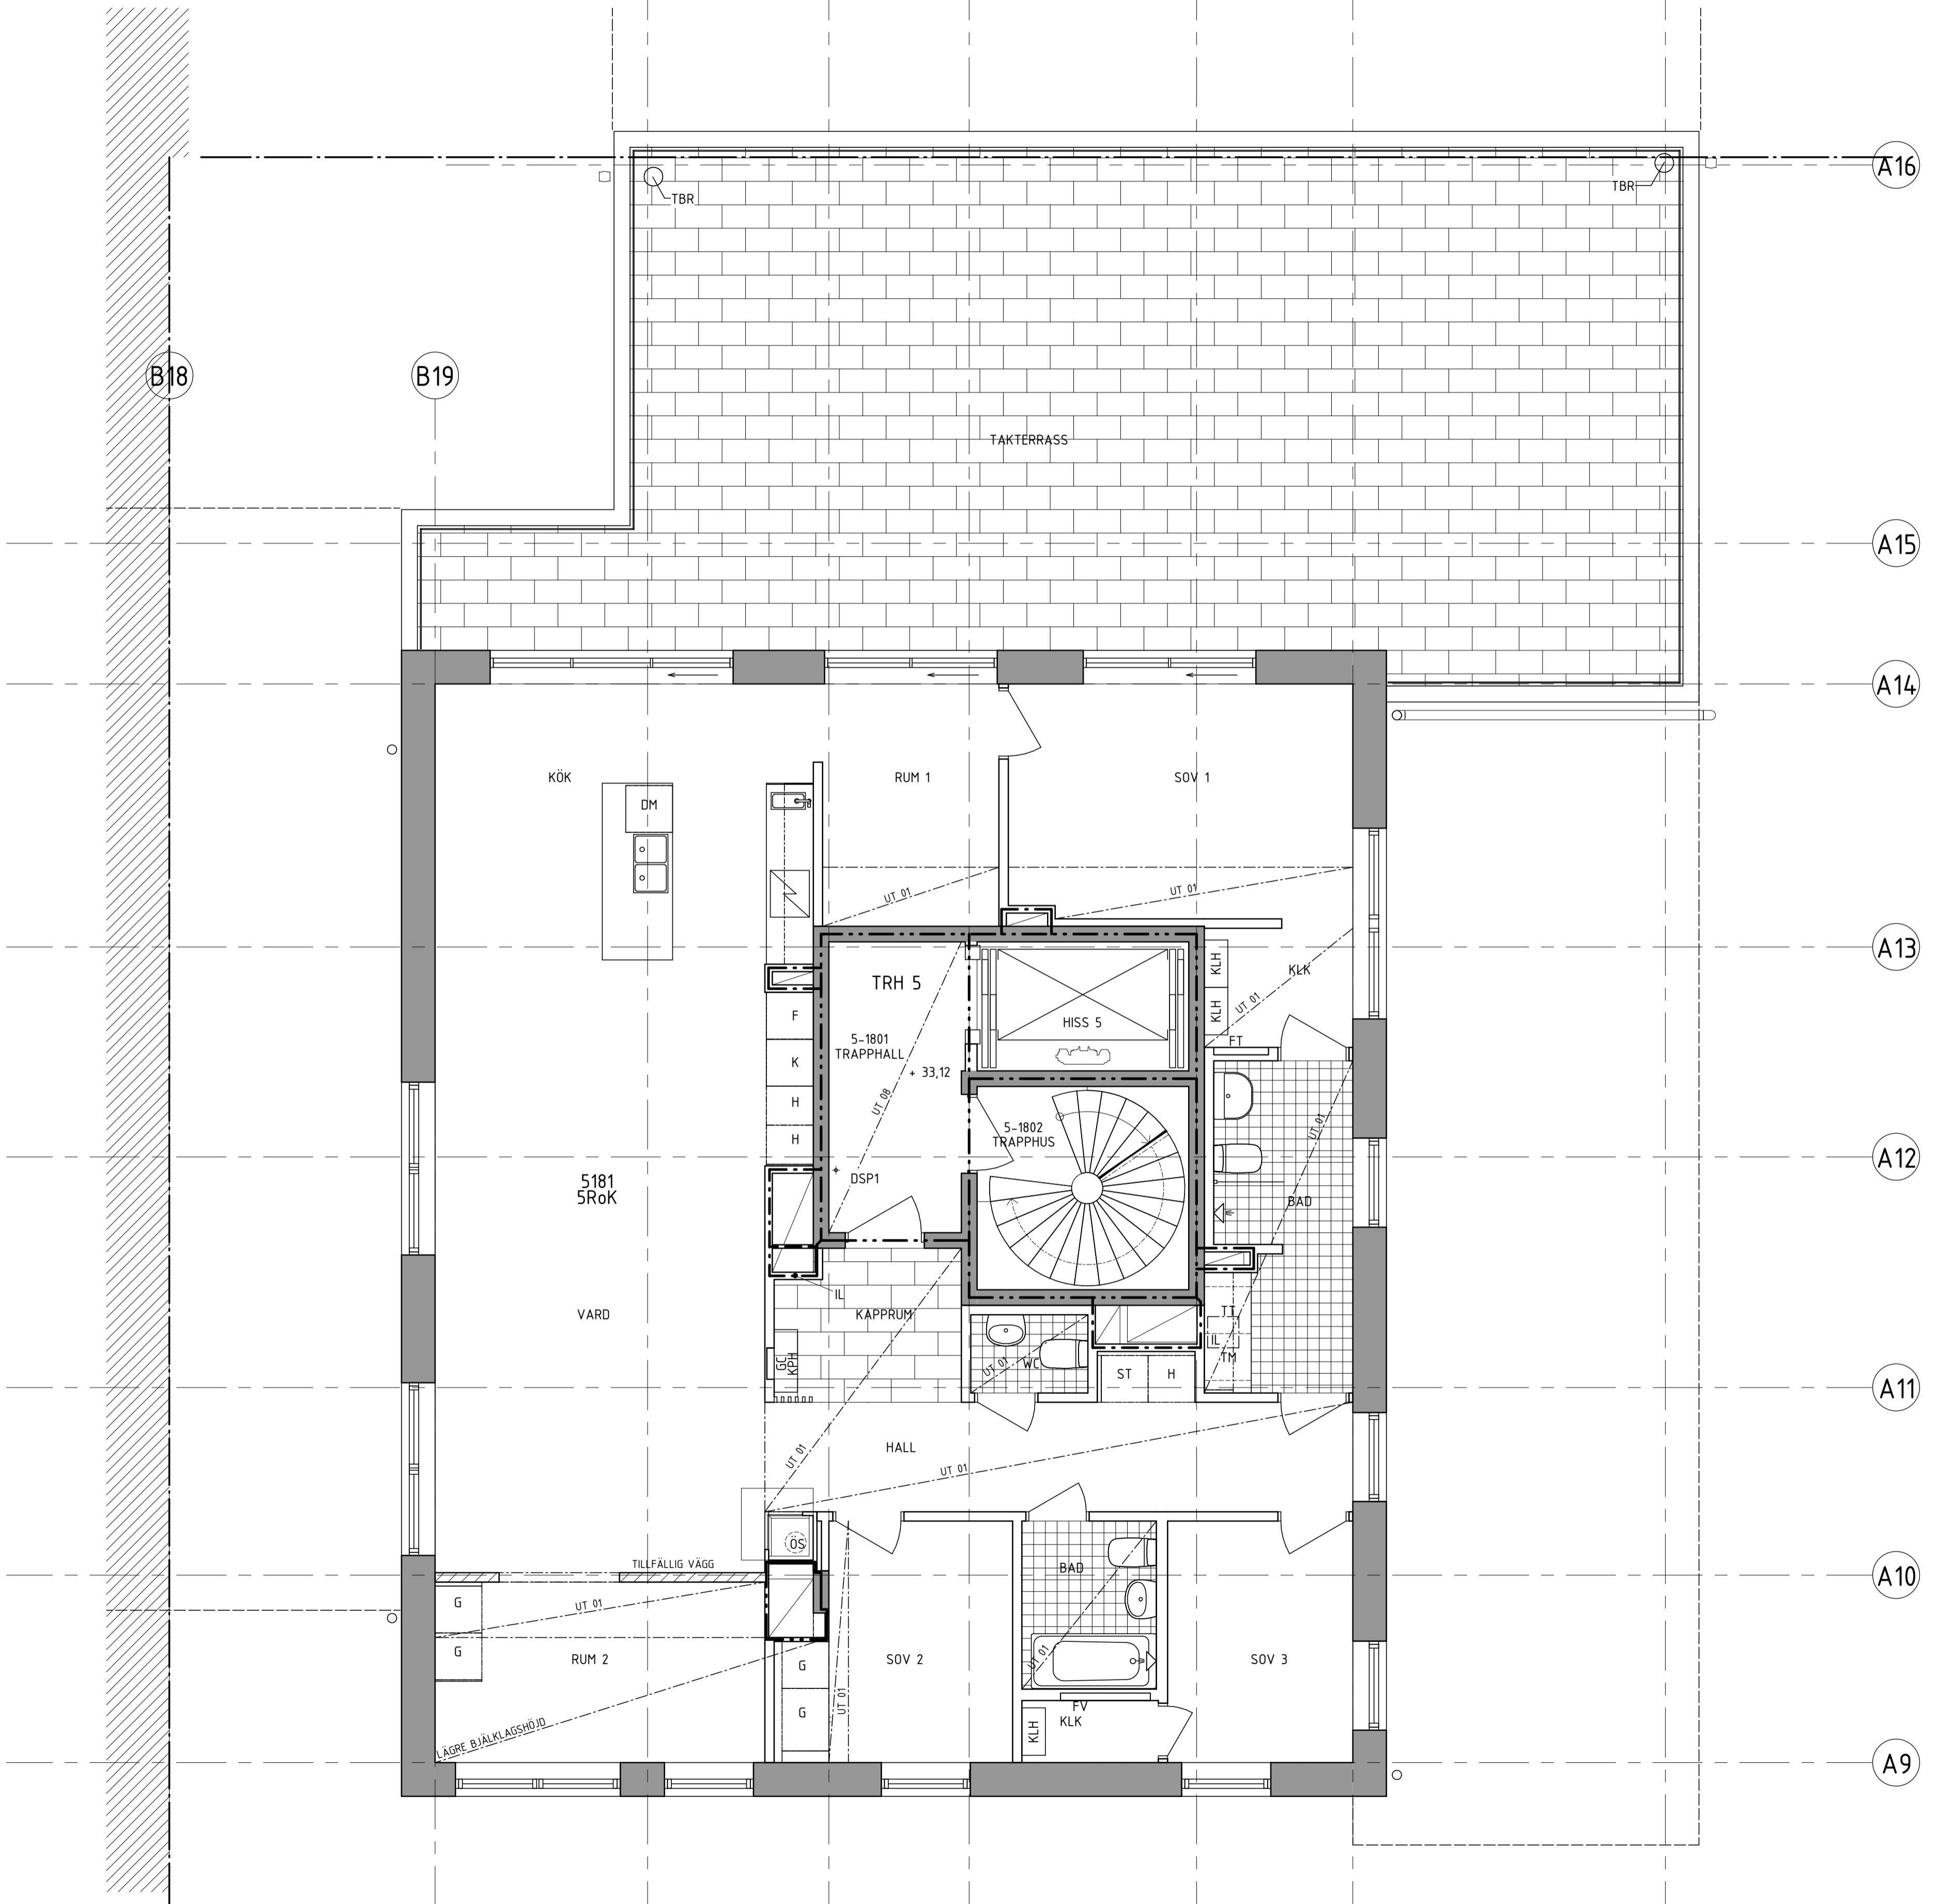

BET ANT ANDRINGEN AVSER SIGN DATUM
BROFÄSTET B11

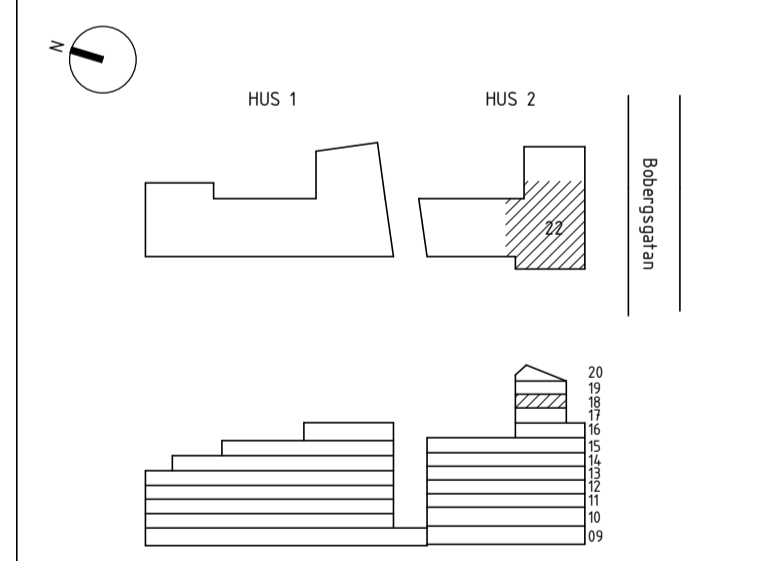


RELATIONSHANDLING

Semrén+Månsson | **TOBIN IPROPERTIES**

A	SEMRÉN & MÅNSSON	TEL: 08-459 37 00
K	KJAB	TEL: 018-10 03 90
E	IKKAB	TEL: 08-556 965 80
V	PROJEKTENGEMANG	TEL: 08-522 069 00
W	PROJEKTENGEMANG	TEL: 08-522 069 00
L	URBIO	TEL: 08-658 99 38

LIPPROBAG NR 2123
RITAD AV PL,FB,AE,MA
ANSVARIG ANDERS EKMAN
DATUM 2019-06-07

HANDLIGGARE A EKMAN
NORRA DJURGÅRDSSTADEN, STOCKHOLM
FLERBOSTADSHUS
HUS 2, PLAN 18, DEL 22

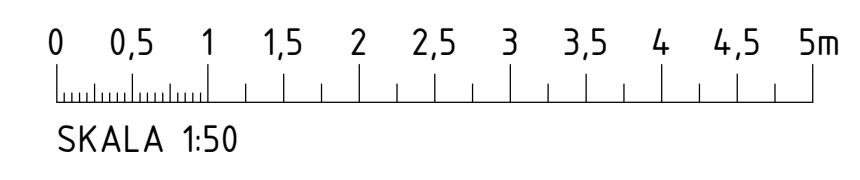

SKALA	NUMMER	BET
A1 1:50	A1-40-1-21822	
A3 1:100		